



関建設工業株式会社

特記事項

案図

招当

作図

図面番号

日附

工程名称

図面名称

建築工事

改修計画2階平面図

図尺

1/100

1/100


1/100


1/100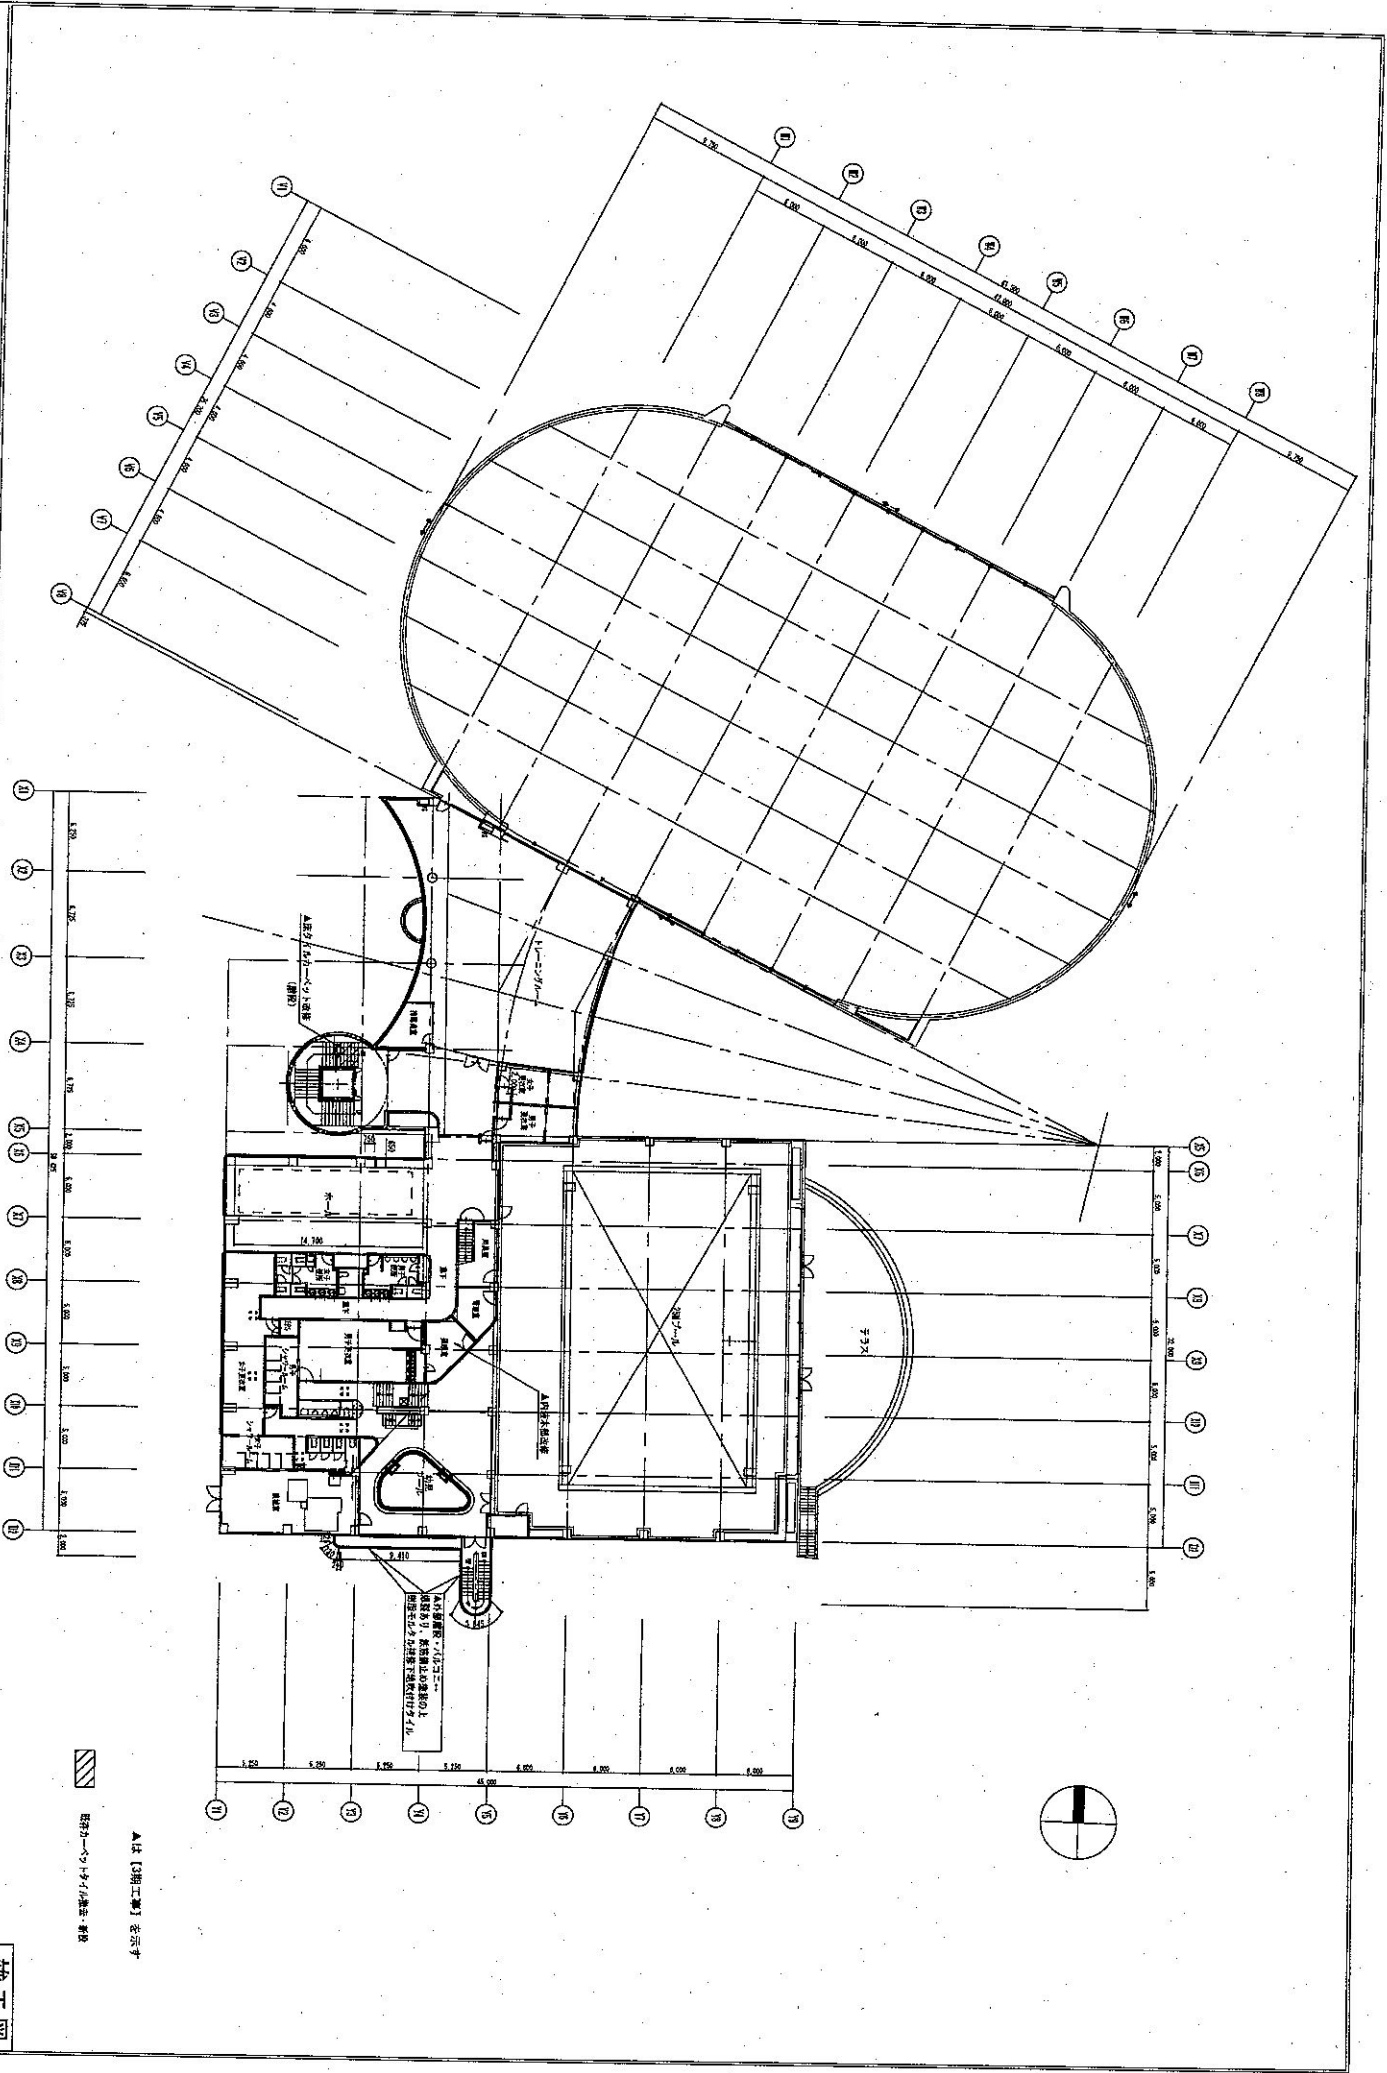

 図例
 図例1-1の構造部材

Aは【3期工事】を完了
 した部分を示す

Aは【3期工事】を完了
 した部分を示す
 図例1-1の構造部材

小倉井市総合体育館大規模改修工事 (第3期)
 建築工事 改修計画2階平面図

竣工図

A-17



関建設工業株式会社

設計者

監理者

建築士

年月日

図番

縮尺

備考

基礎

柱間

作図

校核

承認

印

年月日

印

年月日

印


年月日

印

年月日

印

年月日

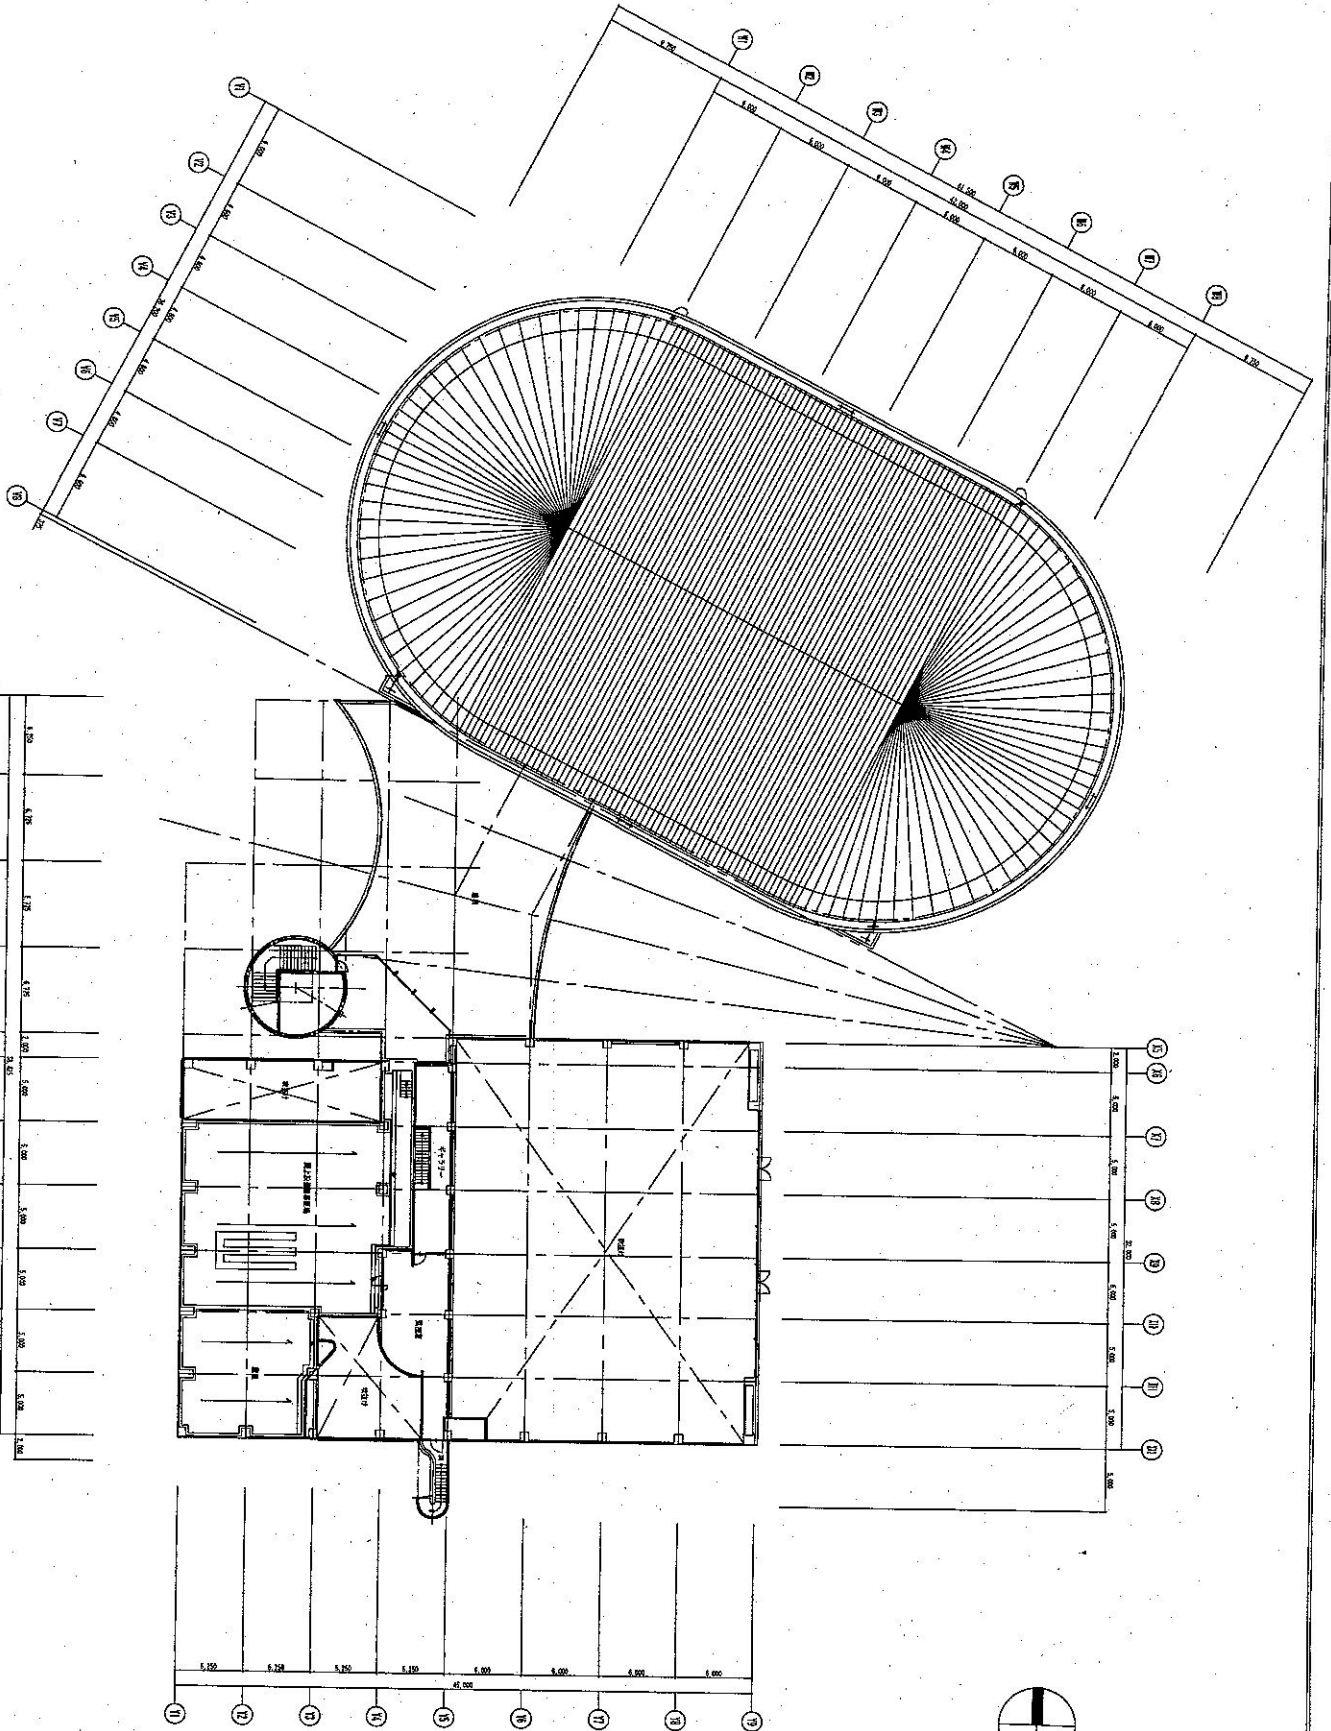


竣工図

A-13


小金井市総合体育館大規模改修工事 (第3期)

建築士 坂井 彰平

縮尺 1/1000 縦:1/800

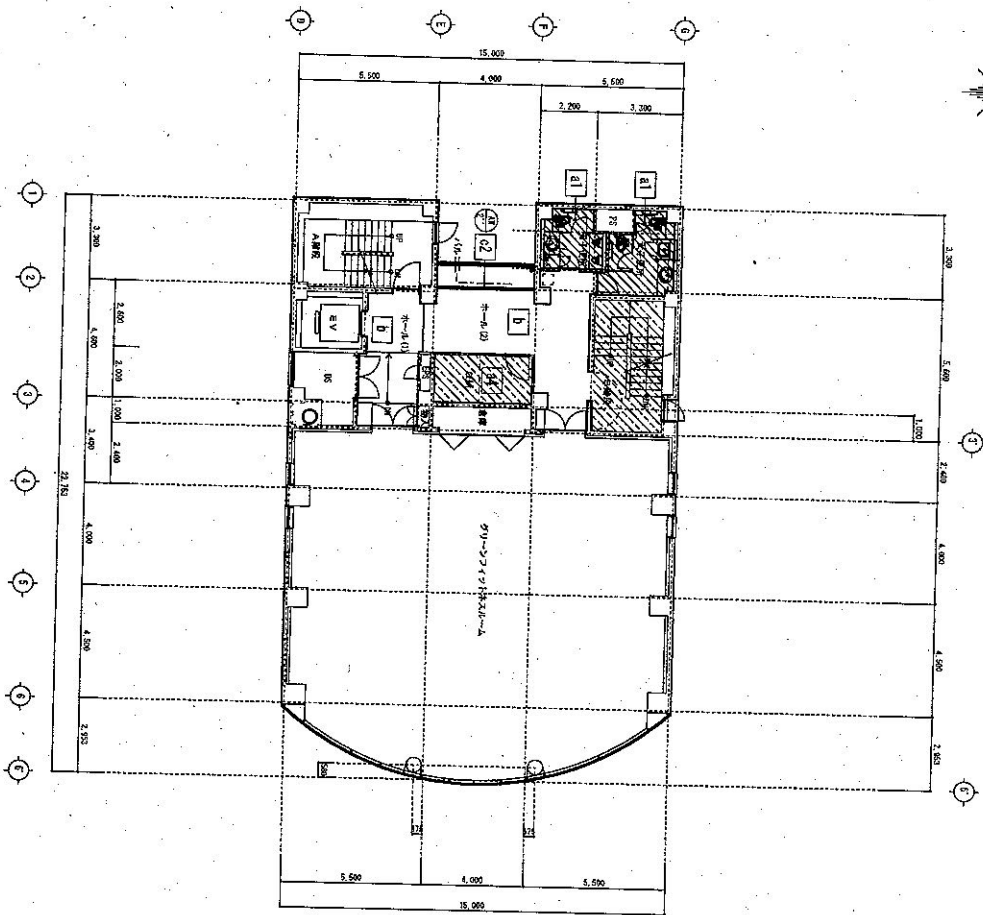

2階平面図 1/100

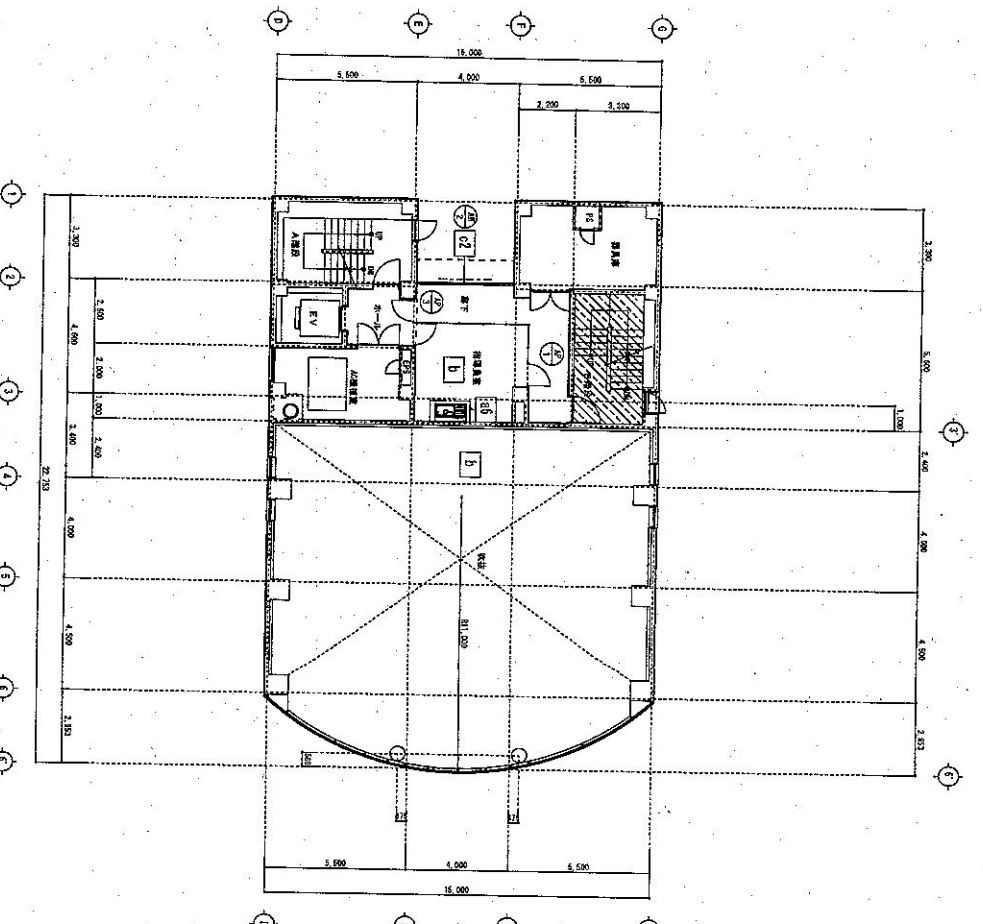

3階平面図 1/100

